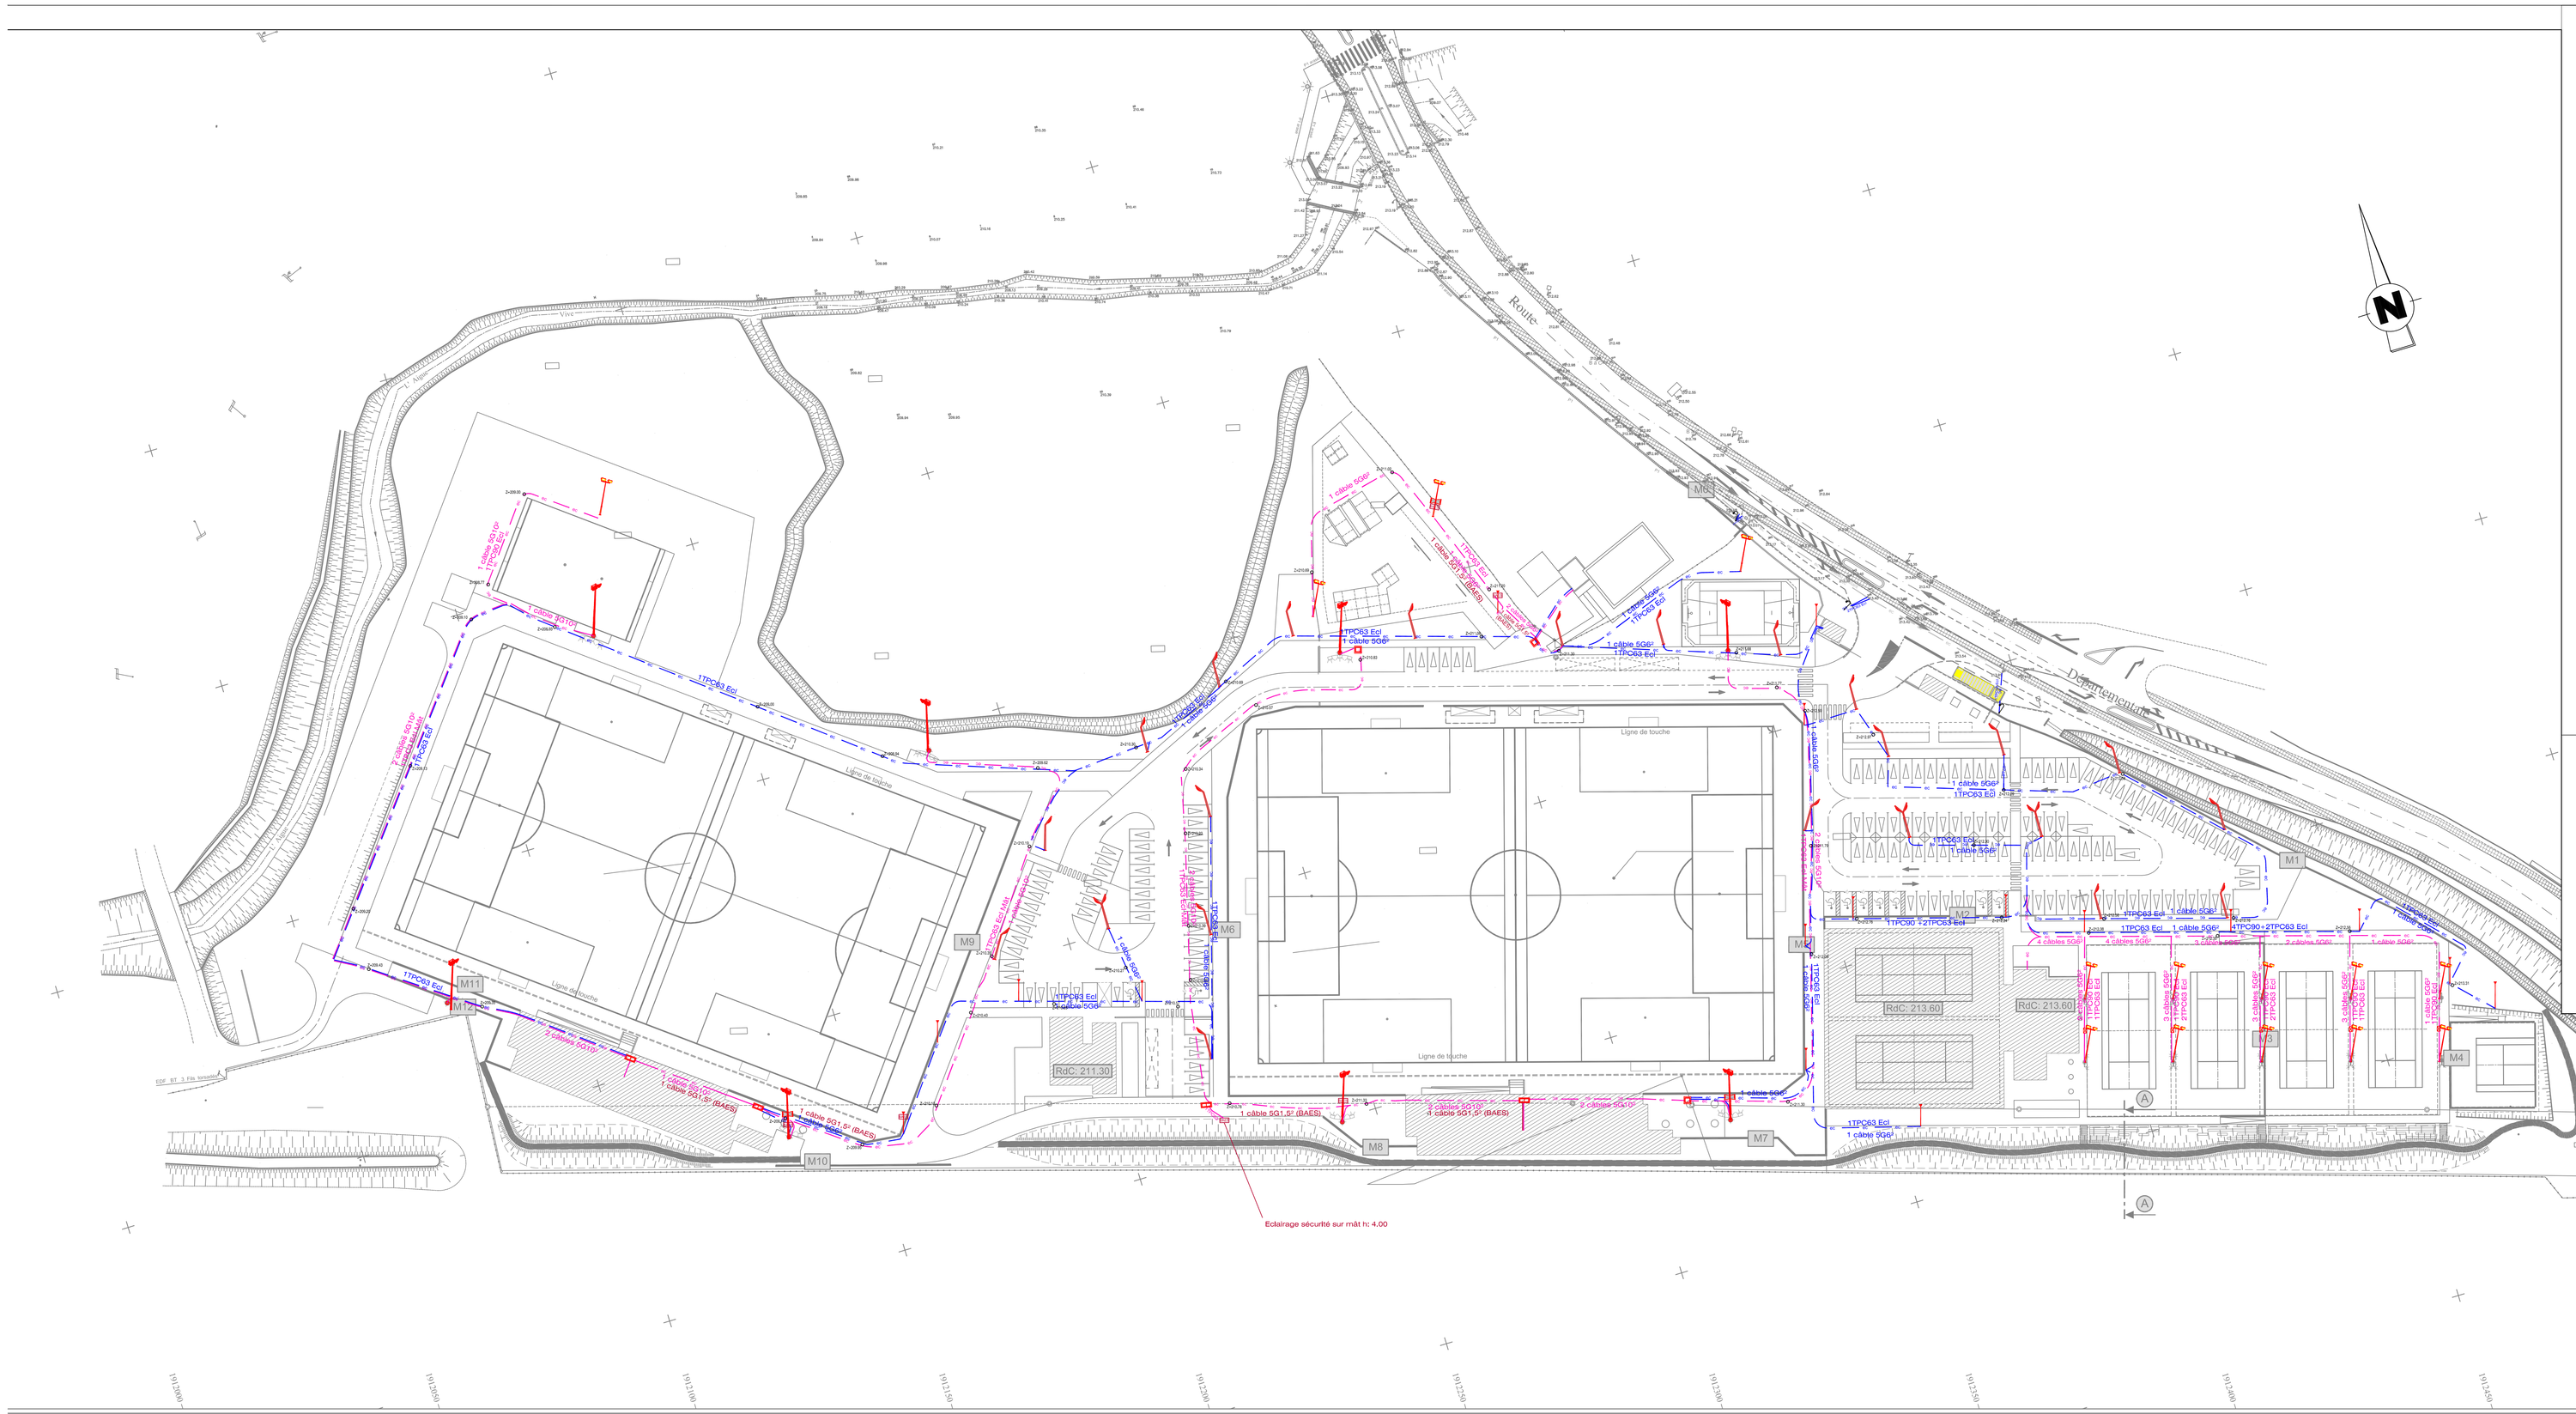

OPERATION

PLAINE SPORTIVE

Lieu dit : " Le Plan " - Route Départementale N° 56 - 13 790 ROUSSET

REALISATION D'UN COMPLEXE SPORTIF

MAITRE D'OUVRAGE

MO : Ville de ROUSSET
Place Paul Bordé
13 790 ROUSSET
Tél : 04 42 29 00 10
Fax : 04 42 53 89 38

AMO :

EQUIPE DE MAITRE D'OEUVRE

ARCHITECTE :
TRIUMVIRAT
265, Av. de Mazargues
13 008 MARSEILLE
Tél : 04 91 23 24 25
Fax : 04 91 23 24 26
triumvirat-architecture@triumvirat.fr

BUREAU D'ETUDE :
BERIM
Allée Charles Chaplin - BP 50021
13 691 MARTIGUES Cedex
Tél : 04 42 13 01 70
Fax : 04 42 49 34 64

PLAN DE RECOLEMENT

MODIFICATION

Indice :	Date :	Nature :
0	Sept. 2016	Edition originale
1	Oct. 2016	Mise à jour avec PGOC Eclairage

ENTREPRISES

Ampéris | EPM ENERGIES
AGENCE DE CAVAILLON
708 Chemin Dorie
84300 Cavaillon
Tél. : 04 90 71 00 40

Plan établi par E.R.B. SERVICES, Chemin de Cornon 30500 ROCHEFORT DU GARD
Tél. 06 80 38 50 70 - E-mail : erb.services@wanadoo.fr

PLAN

ECLAIRAGE

Echelle : 1/500e

PHASE

Plan : **02**

Date : Septembre 2016

D.O.E.

LEGENDE:

- Mâts simple h: 4.50
- Mâts simple h: 7.00
- Mâts double h: 7.00
- Mâts basculants tennis h: 12.00
- Mâts sportifs h: 14.00
- Mâts d'éclairage stade foot 1 h: 26.00
- Mâts d'éclairage stade foot 2 h: 18.00
- Projecteurs sur mâts sportifs h: 6.00
- Coffrets pieds de mâts pour platines projecteurs Tennis
- Fourreaux TPC + cablette pour équipements sportifs
- Fourreaux TPC + cablette pour voiries et parkings
- Blocs éclairage de sécurité